
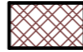
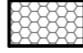





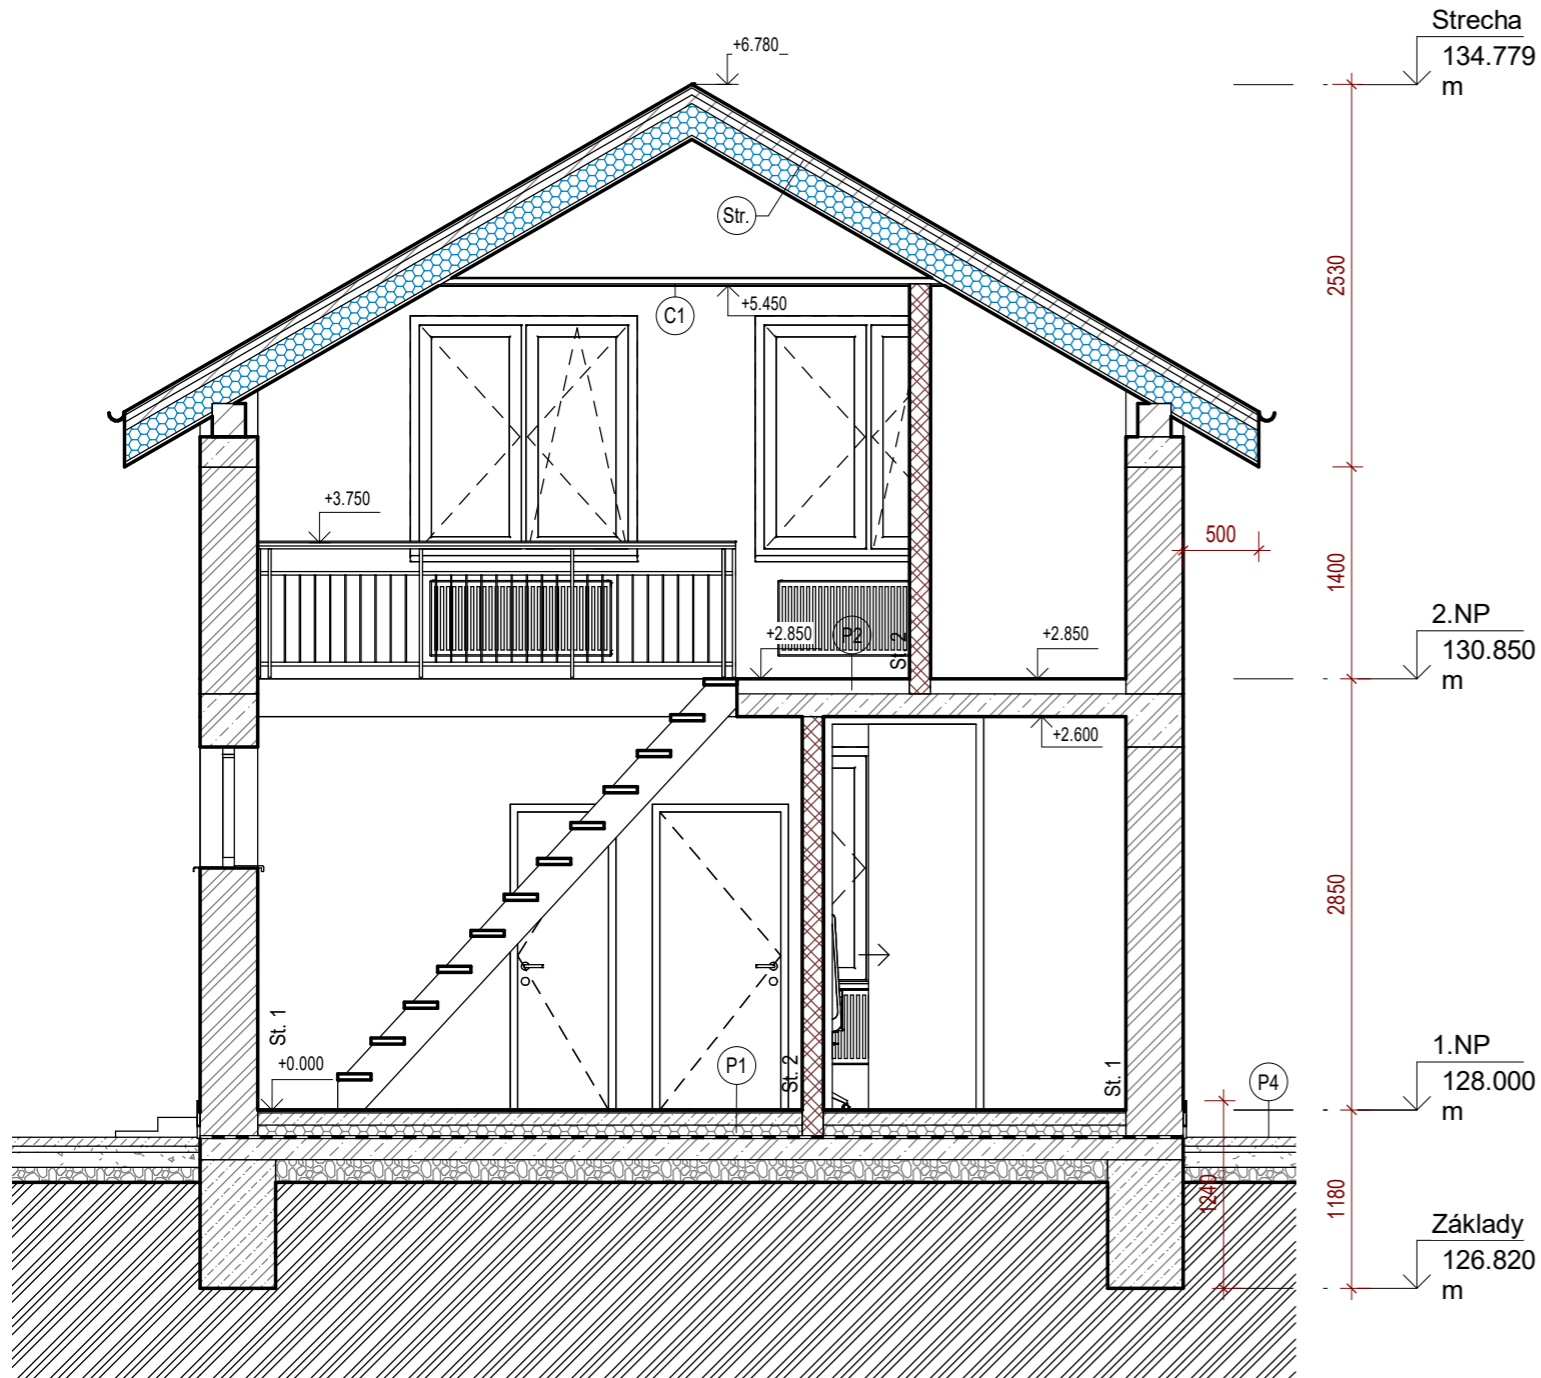


LEGENDA

-  NOSNÉ OBVODOVÉ MURIVO HR.380 mm Z TEHLY POROTHERM PROFI 38 (380x250x249) LEPENÉ NA ŠPECIÁLNU TENKOVRSŤOVÚ MALTU POROTHERM PROFI HR. 1 mm
-  NENOSNÉ VNÚTORNÉ MURIVO PRIEČKY HR.140 mm Z TEHLY POROTHERM P+D 14 (140x500x238) MUROVANÉ NA VC MALTU POROTHERM HR. 12 mm
-  IZOLÁCIA PODLAHY A STROPU - ISOVER EPS 150 S, HR. 150 mm, 80 mm
-  ŽELEZOBETÓN (VIĎ STATIKA)
-  IZOLÁCIA VKLADANÁ MEDZI KROKVVY ISOVER MULTIMAX hr. 200mm
-  PÔVODNÁ ZEMINA
-  ŠTRKOVÝ NÁSYF FR. 16/32
-  HYDROIZOLÁCIA

POZNÁMKY:

- (Z) OCEĽOVÉ ZÁBRADLIE S DREVENOU VÝPLŇOU - VÝŠKA 1000 mm
- (K-01) DAŽĎOVÝ ŽĽAB S NOSNÝMI HÁKMI R.Š. 500 mm - CELKOVÁ DĹŽKA 79,1 m
- (K-02) ZVODOVÉ DAŽĎOVÉ POTRUBIE - POČET 2 - CELKOVÁ DĹŽKA 14,8 m
- (St) SKLADBY STIEN
- (Str) SKLADBY STRIECH
- (P) SKLADBY PODLÁH
- (KO) KOMÍNOVÉ TELESO
- (C) SDK PODHLAD



POZNÁMKY: Dokumentácia bola vypracovaná v súlade zo všetkými platnými normami STN Neoddeliteľnou súčasťou tejto dokumentácie je technická správa		ORIENTÁCIA:	
OSADENIE STAVBY:		±0,000= 128,000 B.p.v. m.n.m	
NÁZOV OBJEKTU: Chata pre individuálnu rekreáciu			
MIESTO STAVBY: Hamuliakovo (p.č. 1801/432,475,479; p.č. 1034/209,778,844)			
STAVEBNÍK: Dominik Kasáš			
PROJEKTANT ČASTI/PROFESIE: Ing. Ján Cebulák Sedmokráskova 10 Bratislava 821 01	HLAVÝ PROJEKTANT: Ing. Ján Cebulák	AUTORIZÁCIA/ZODP. PROJEKTANT	
	PROJEKTANT ČASTI PROFESIE: --		
	VYPRACOVAL: Ing. Ján Cebulák		
STUPEŇ PD: PROJEKT SKUTOČNÉHO VYHOTOVENIA STAVBY	FORMÁT: 2xA4	Č.PROJEKTU: 003	
ČASŤ/PROFESIA: ARCHITEKTÚRA	DÁTUM : 03/2021	MIERKA: 1 : 50	
NÁZOV VÝKRESU: ZVISLÝ REZ A-A'	SADA:	ČÍSLO VÝKRESU: A05	