


743330
1045220

743300
1045220


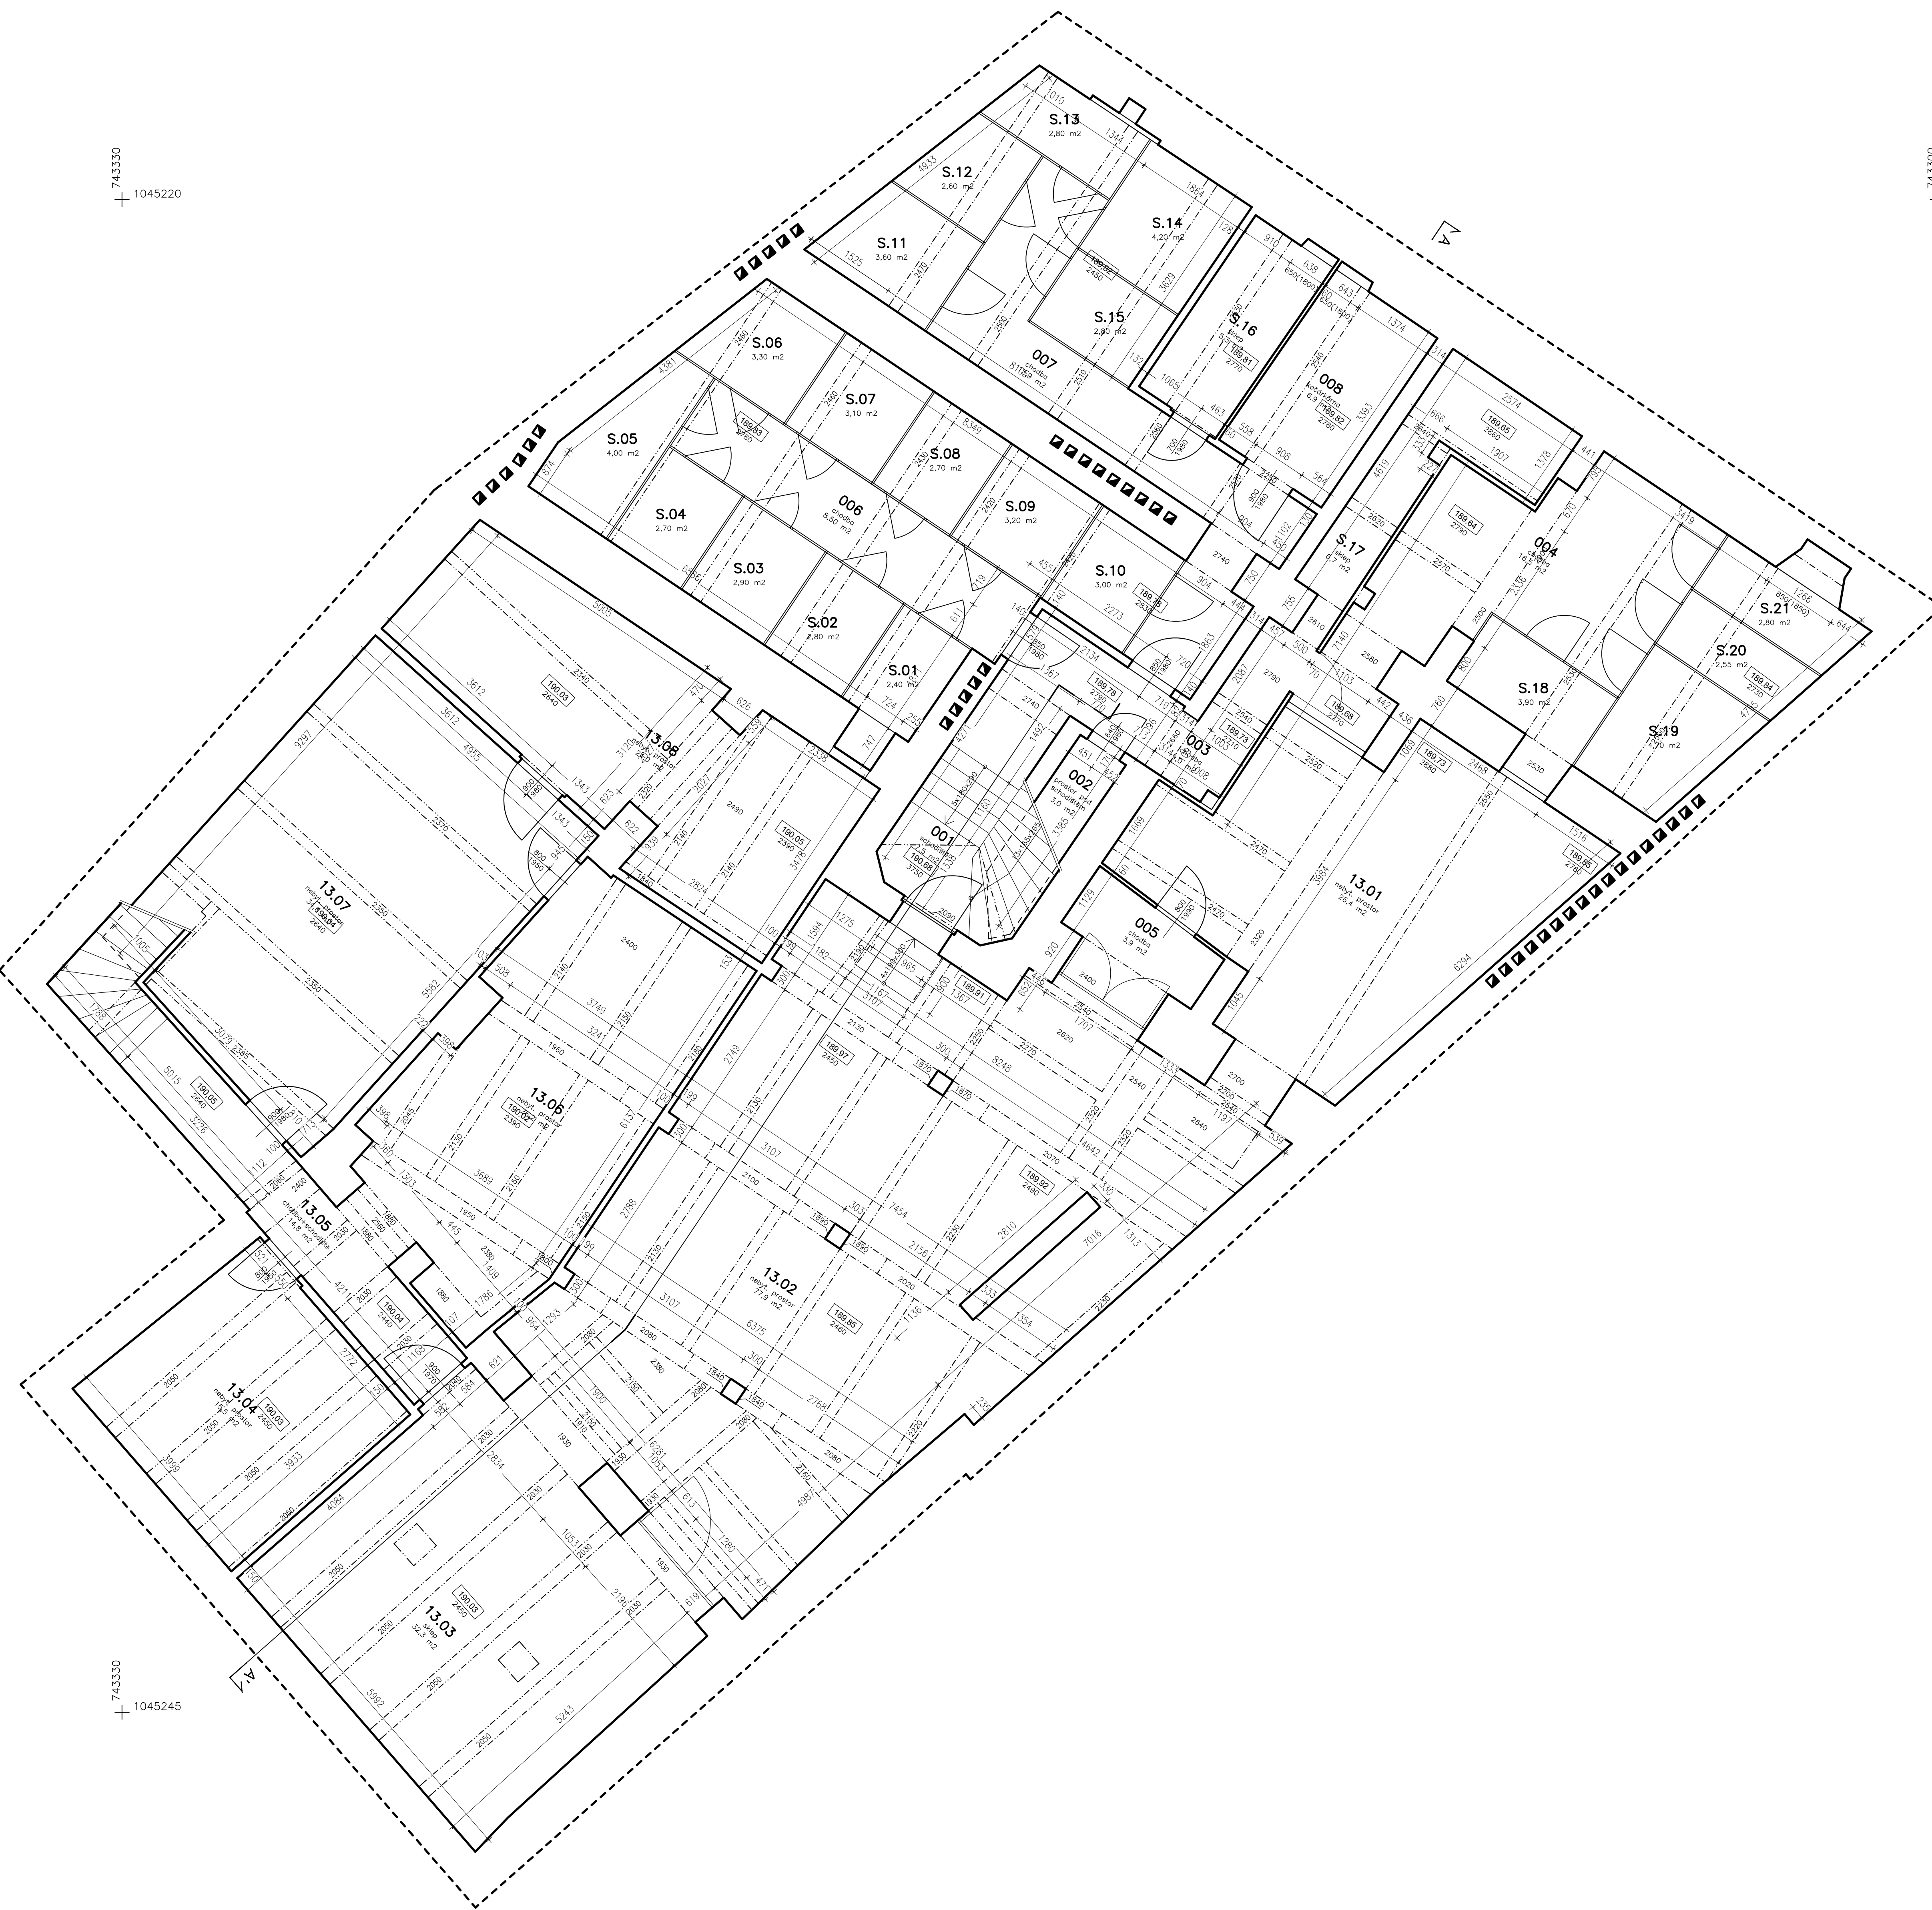


743330
1045245

Společné prostory			
001	schodiště		7,5
002	prostor pod schodištěm		3,0
003	chodba		9,0
004	chodba		16,5
005	chodba		3,9
006	chodba		8,5
007	chodba		13,9
008	kočárkárna		6,9
CELKOVÁ PLOCHA			69,2

Sklepní kóje / Sklepy			
S.01	Sklepní kóje		2,4
S.02	Sklepní kóje		2,8
S.03	Sklepní kóje		2,9
S.04	Sklepní kóje		2,7
S.05	Sklepní kóje		4,0
S.06	Sklepní kóje		3,3
S.07	Sklepní kóje		3,1
S.08	Sklepní kóje		2,7
S.09	Sklepní kóje		3,2
S.10	Sklepní kóje		3,0
S.11	Sklepní kóje		3,6
S.12	Sklepní kóje		2,6
S.13	Sklepní kóje		2,8
S.14	Sklepní kóje		4,2
S.15	Sklepní kóje		2,8
S.16	Sklep		5,3
S.17	Sklep		6,7
S.18	Sklepní kóje		3,9
S.19	Sklepní kóje		4,7
S.20	Sklepní kóje		2,6
S.21	Sklepní kóje		2,8
CELKOVÁ PLOCHA			72,1

Nebytové prostory 13			
13.01	nebytový prostor		26,4
13.02	nebytový prostor		77,9
13.03	nebytový prostor		32,3
13.04	nebytový prostor		15,0
13.05	chodba+schodiště		14,8
13.06	nebytový prostor		26,2
13.07	nebytový prostor		34,6
13.08	nebytový prostor		24,0
CELKOVÁ PLOCHA			251,2

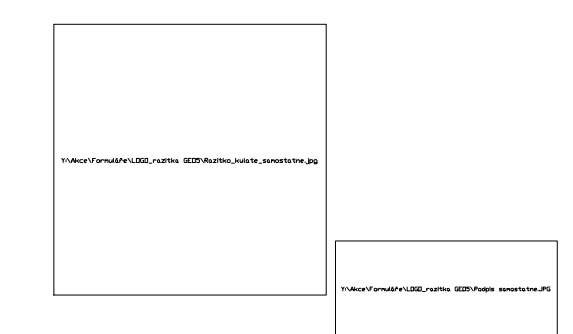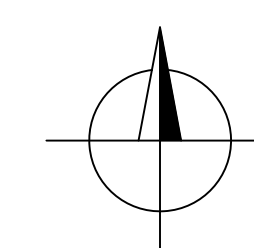

GEO - 5, spol. s r.o.			
GEODETICKÉ PRÁCE VE VÝSTAVBĚ A KATASTRU			
Objednatel: PSN s.r.o.	Souř. systém: JTSK	Měří: Ing. arch. V. Hamatová	Vranská 620/18, 142 00 Praha 4.
Kat. čzemí: Vyšehrad	Výšk. systém: Bpv	Vypracoval: R. Zemličková	Tel/fax: 261225442, 775919163.
Akce: NEKLANOVA c.p. 61/8, PRAHA 2	Číslo zak.: 030/2023	Číslo přílohy: 02	E-mail: info@geo5.cz, www.geo5.cz
ZAMĚŘENÍ SKUTEČNÉHO PROVEDENÍ	Datum revize: 03/2023		
	Číslo revize: 01		
Obsah: PŮDORYS 1.PP	Měřítko: 1:50		