

PLNÝ PLOT


5,13

9,00

2,35

8,90

PARK.PLOCHA
ZÁMKOVÁ DLAŽBA

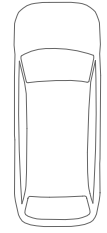

VJAZD
GARÁŽ

10,80

RODINNÝ DOM
RAJTÁKOVA 58

±0,000

PRÍSTAVBA
VSTUPU

PRÍSTAVBA KUCHYNE
A SKLADU

HOSPODÁRSKE
PRÍSTAVBY

BETÓN. CHODNÍK

HLAVNÝ
VSTUP

5,80

-0,350

TRÁVNÍK

OKRAS. ZÁHRADA
V MIERNOM SPÁDE

BETÓN. PLOCHA

POSUVBRÁVA

STRIEŠKA

-2,450

2,00

-0,500

BETÓN. PLOCHA

BETÓN. MŮRIK


DREVOPLOT

BETÓN. PLOCHA


PRÍSTREŠOK

OBJEKT KANCELARIE



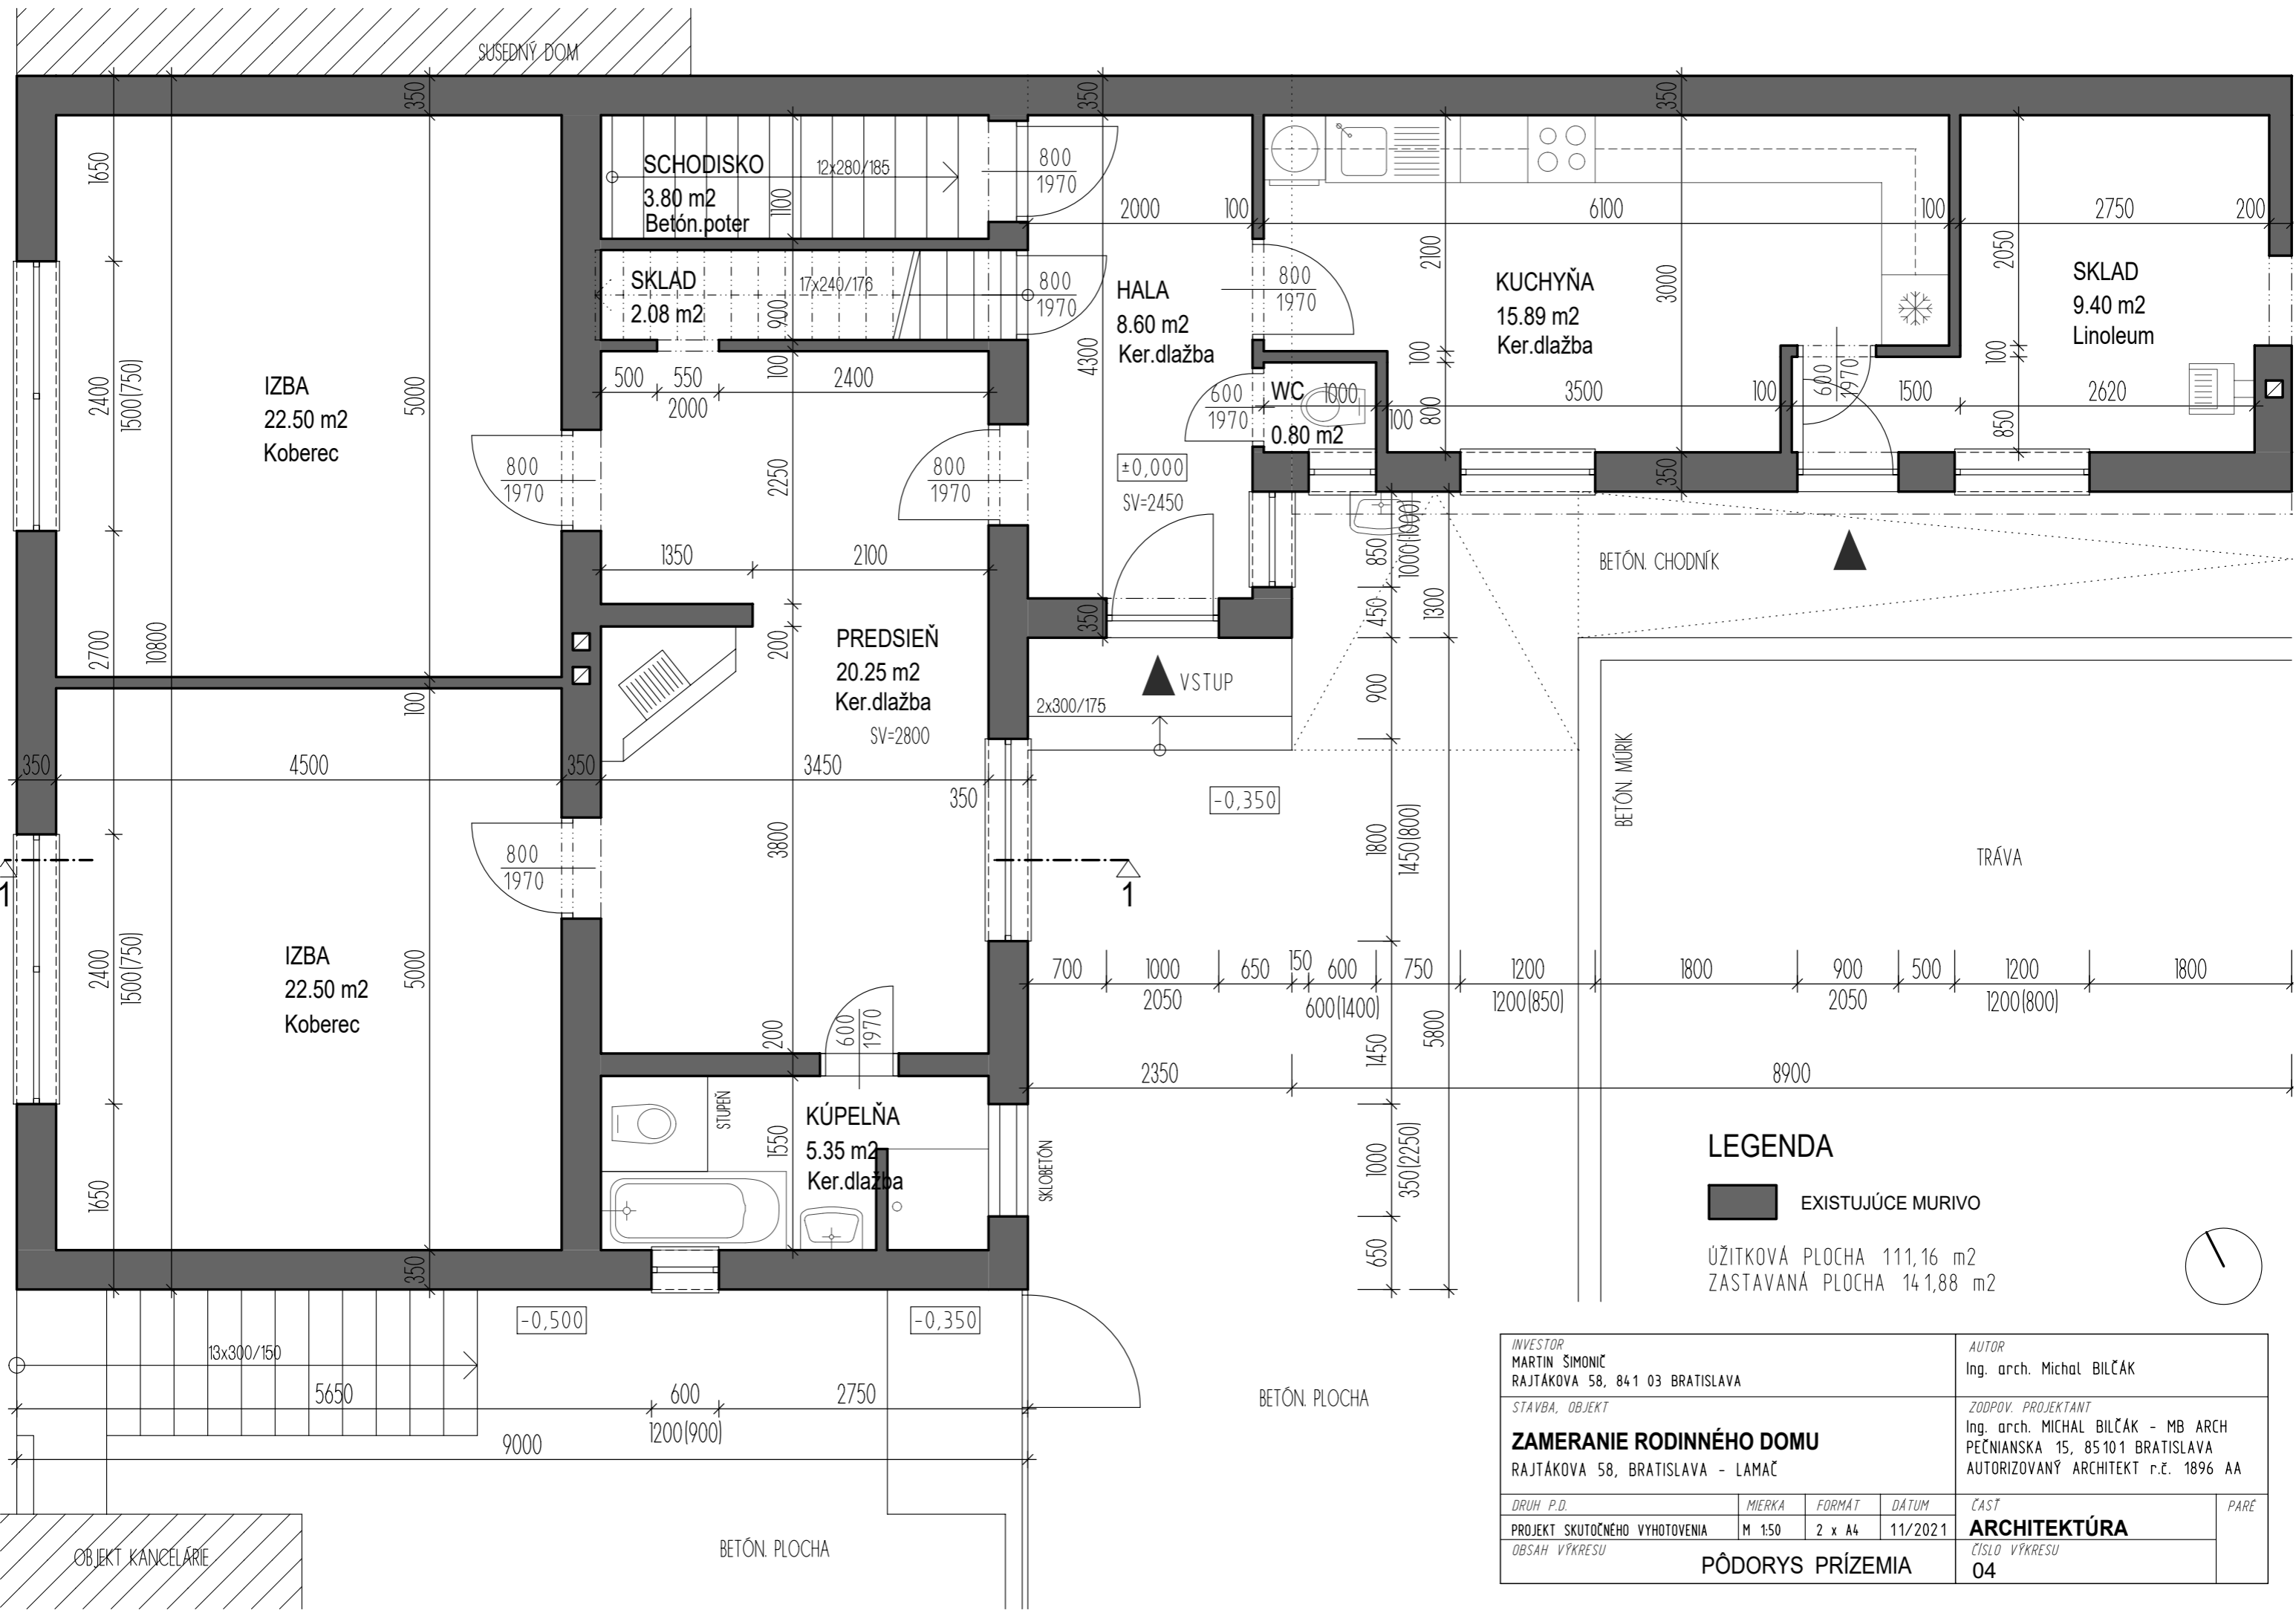


LEGENDA

 EXISTUJÚCE MURIVO

ÚŽITKOVÁ PLOCHA 111,16 m²
ZASTAVANÁ PLOCHA 141,88 m²

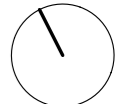


INVESTOR MARTIN ŠIMONIČ RAJTÁKOVA 58, 841 03 BRATISLAVA				AUTOR Ing. arch. Michal BILČÁK	
STAVBA, OBJEKT ZAMERANIE RODINNÉHO DOMU RAJTÁKOVA 58, BRATISLAVA - LAMAČ				ZODPOV. PROJEKTANT Ing. arch. MICHAL BILČÁK - MB ARCH PEČNIANSKA 15, 85101 BRATISLAVA AUTORIZOVANÝ ARCHITEKT r.č. 1896 AA	
DRUH P.D.	MIERKA	FORMÁT	DÁTUM	ČASŤ	PARÉ
PROJEKT SKUTOČNÉHO VYHOTOVENIA	M 1:50	2 x A4	11/2021	ARCHITEKTÚRA	
OBSAH VÝKRESU				PÔDORYS PRÍZEMIA	04

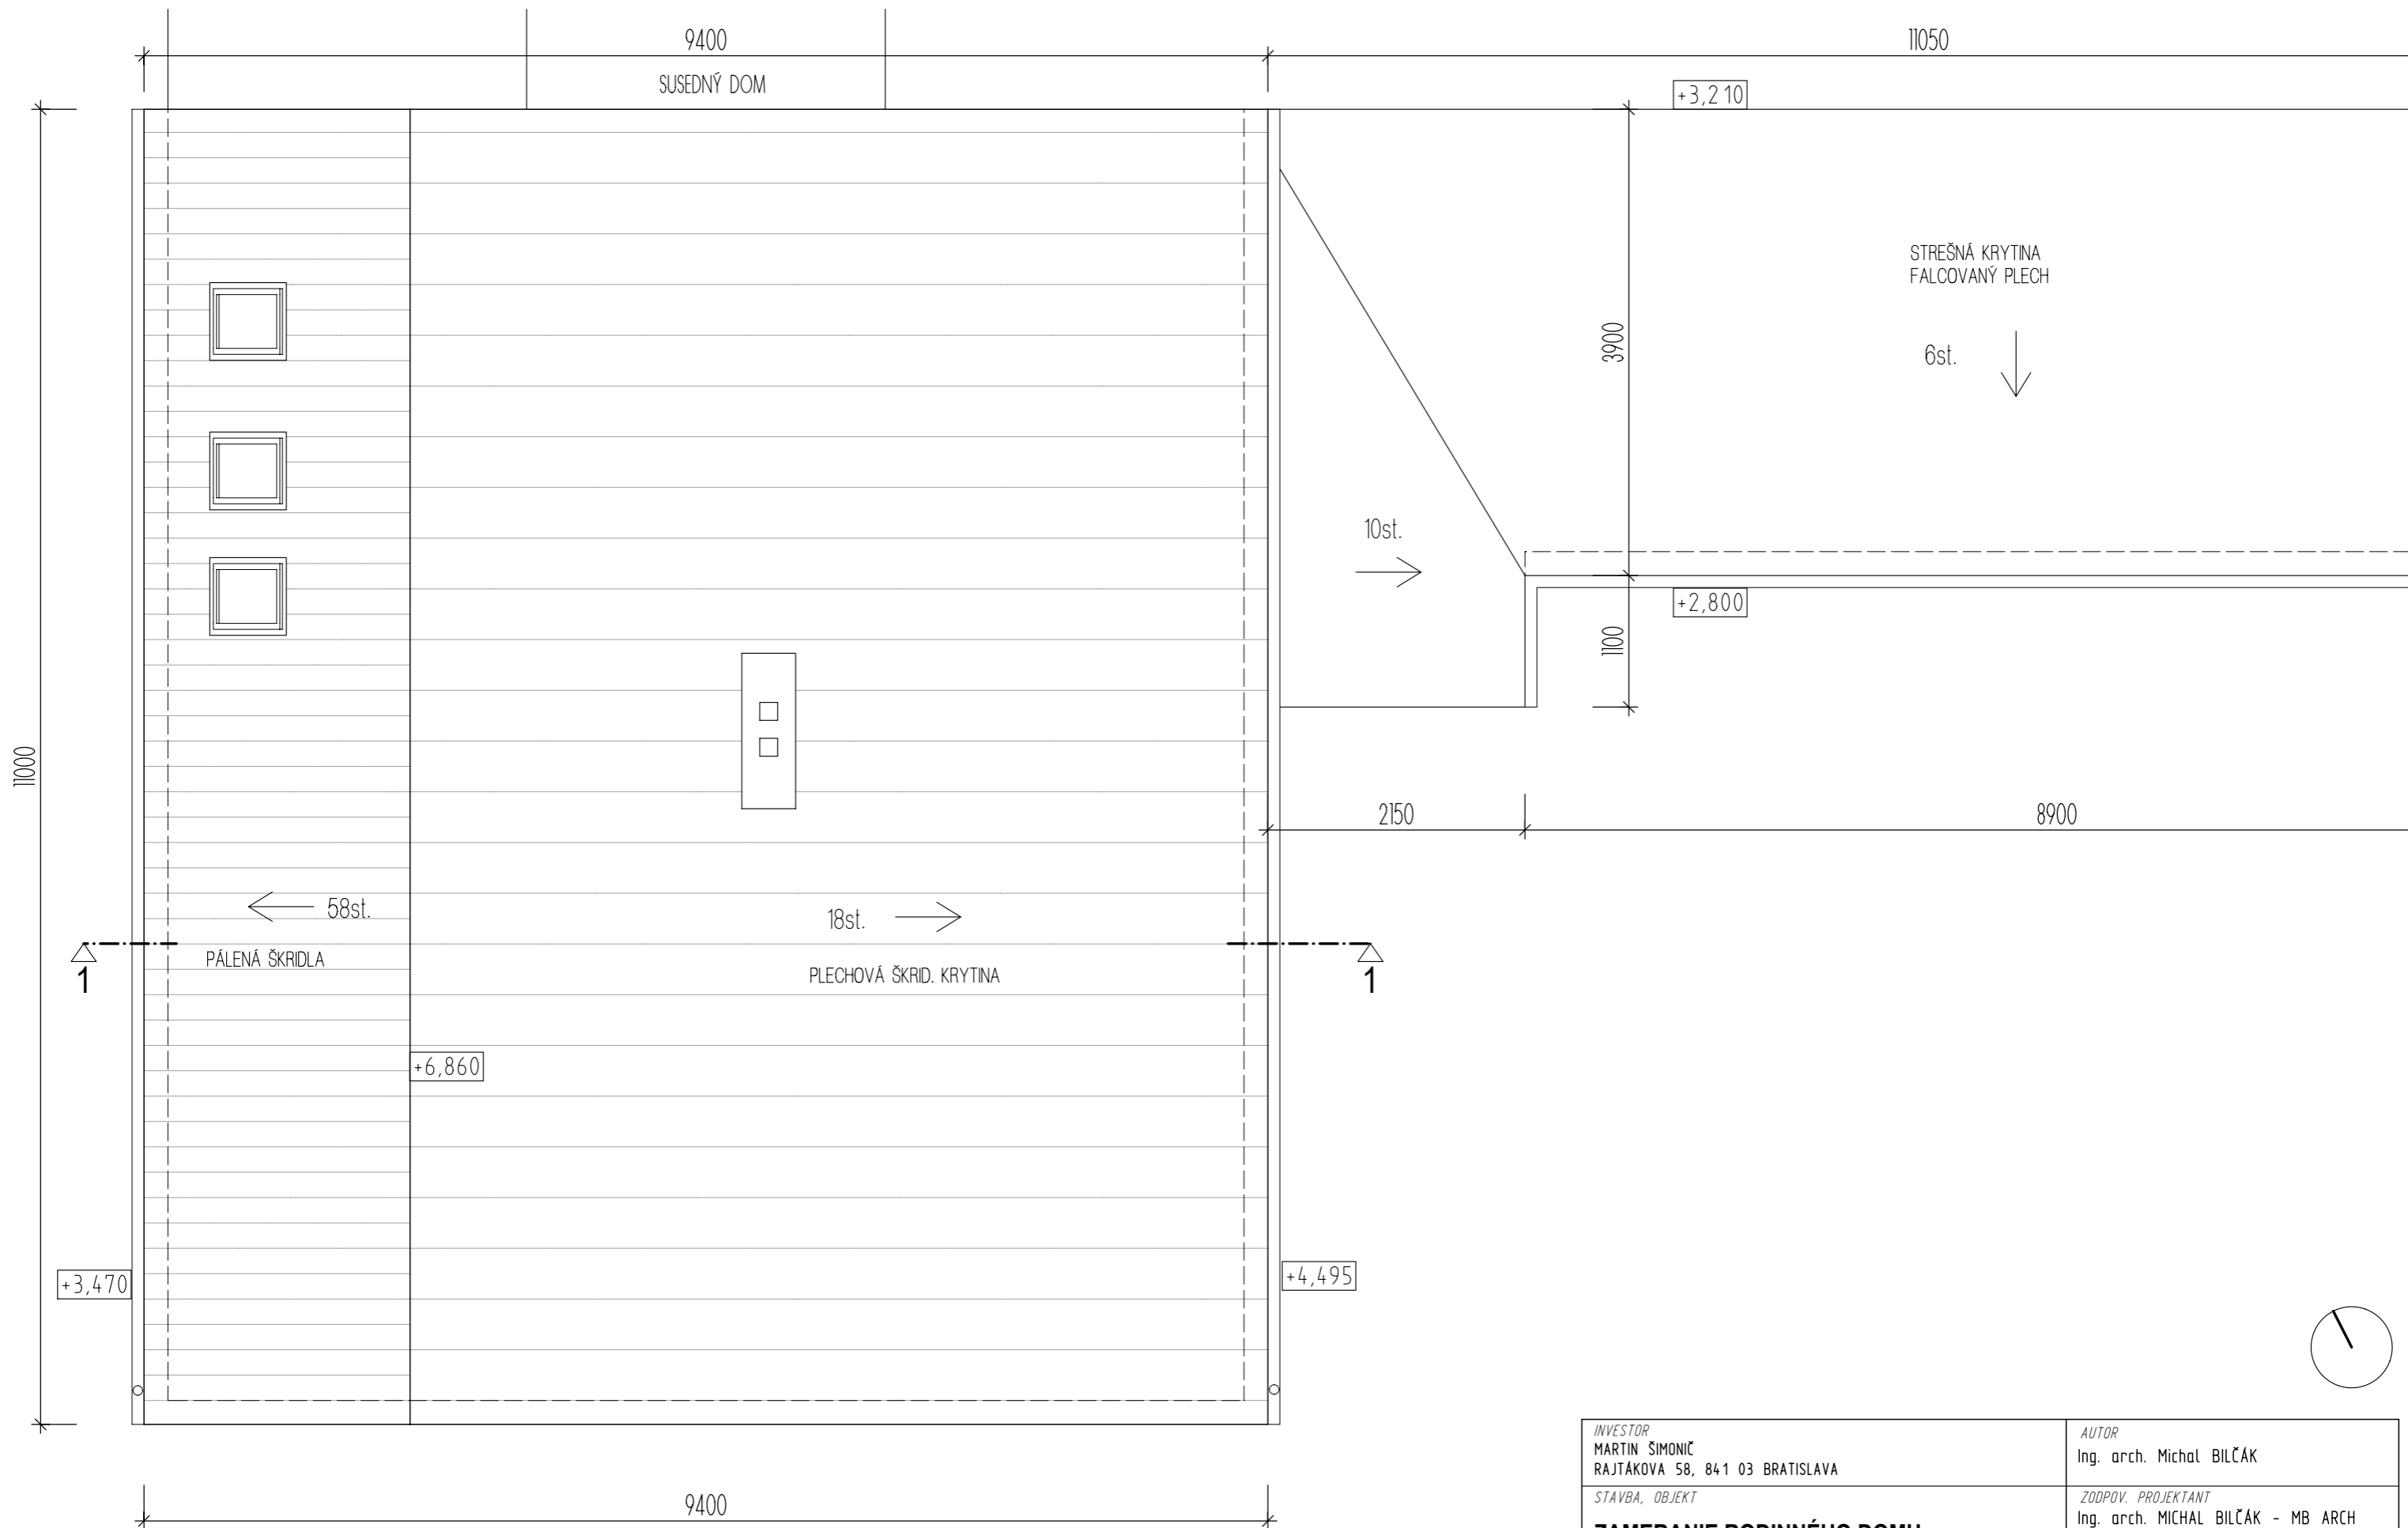

OBJEKT KANCELÁRIE

<i>INVESTOR</i> MARTIN ŠIMONIČ RAJTÁKOVA 58, 841 03 BRATISLAVA				<i>AUTOR</i> Ing. arch. Michal BILČÁK	
<i>STAVBA, OBJEKT</i> ZAMERANIE RODINNÉHO DOMU RAJTÁKOVA 58, BRATISLAVA - LAMAČ				<i>ZODPOV. PROJEKTANT</i> Ing. arch. MICHAL BILČÁK - MB ARCH PEČNIANSKA 15, 85101 BRATISLAVA AUTORIZOVANÝ ARCHITEKT r.č. 1896 AA	
<i>DRUH P.D.</i>	<i>MIERKA</i>	<i>FORMÁT</i>	<i>DÁTUM</i>	<i>ČASŤ</i>	<i>PARÉ</i>
PROJEKT SKUTOČNÉHO VYHOTOVENIA	M 1:50	2 x A4	11/2021	ARCHITEKTÚRA	
<i>OBSAH VÝKRESU</i>				<i>ČÍSLO VÝKRESU</i>	
PÔDORYS STRECHY				06	

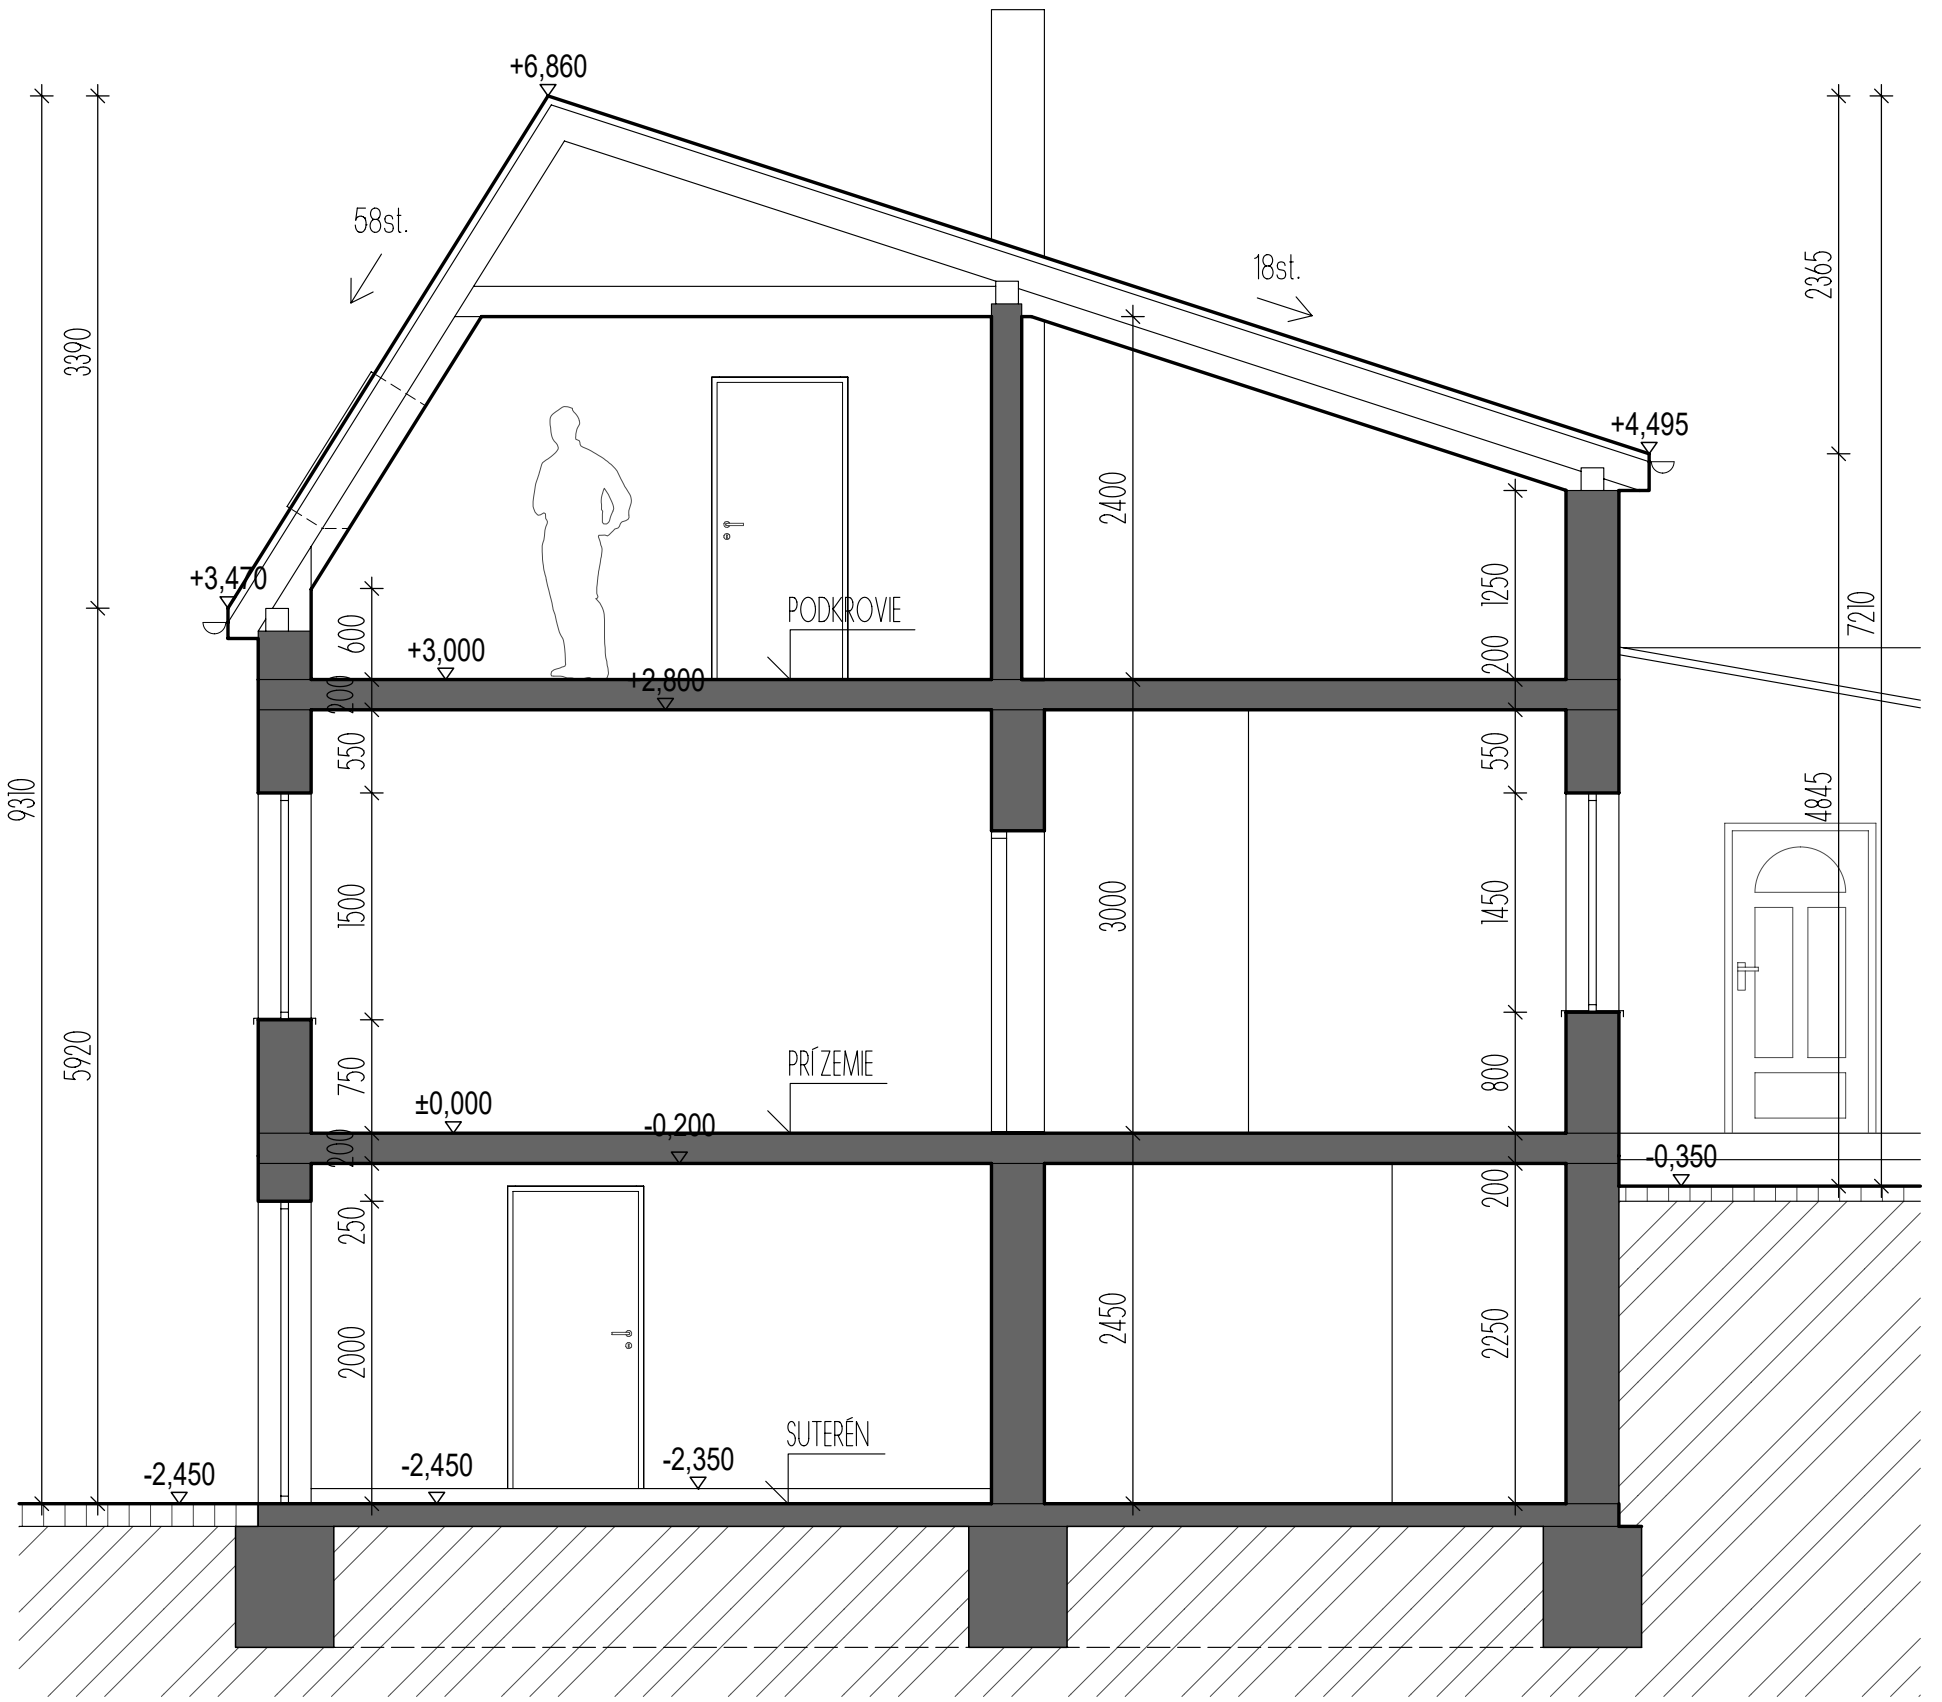

9310

3390

5920

2365

7210

4845

+6,860

+3,470

+3,000

+2,800

+4,495

±0,000

-0,200

0,350

-2,450

-2,450

-2,350

600

200

550

200

1500

750

200

250

2000

2400

1250

200

550

1450

800

200

2250

3000

2450

58st.

18st.

PODKROVIE

PRÍZEMIE

SUTERÉN

+6,860

+3,470


-0,350


-2,450

SUSEDNÝ DOM

OBJEKT KANCELÁRIE

POHLAD SEVEROZÁPADNÝ - ULIČNÝ

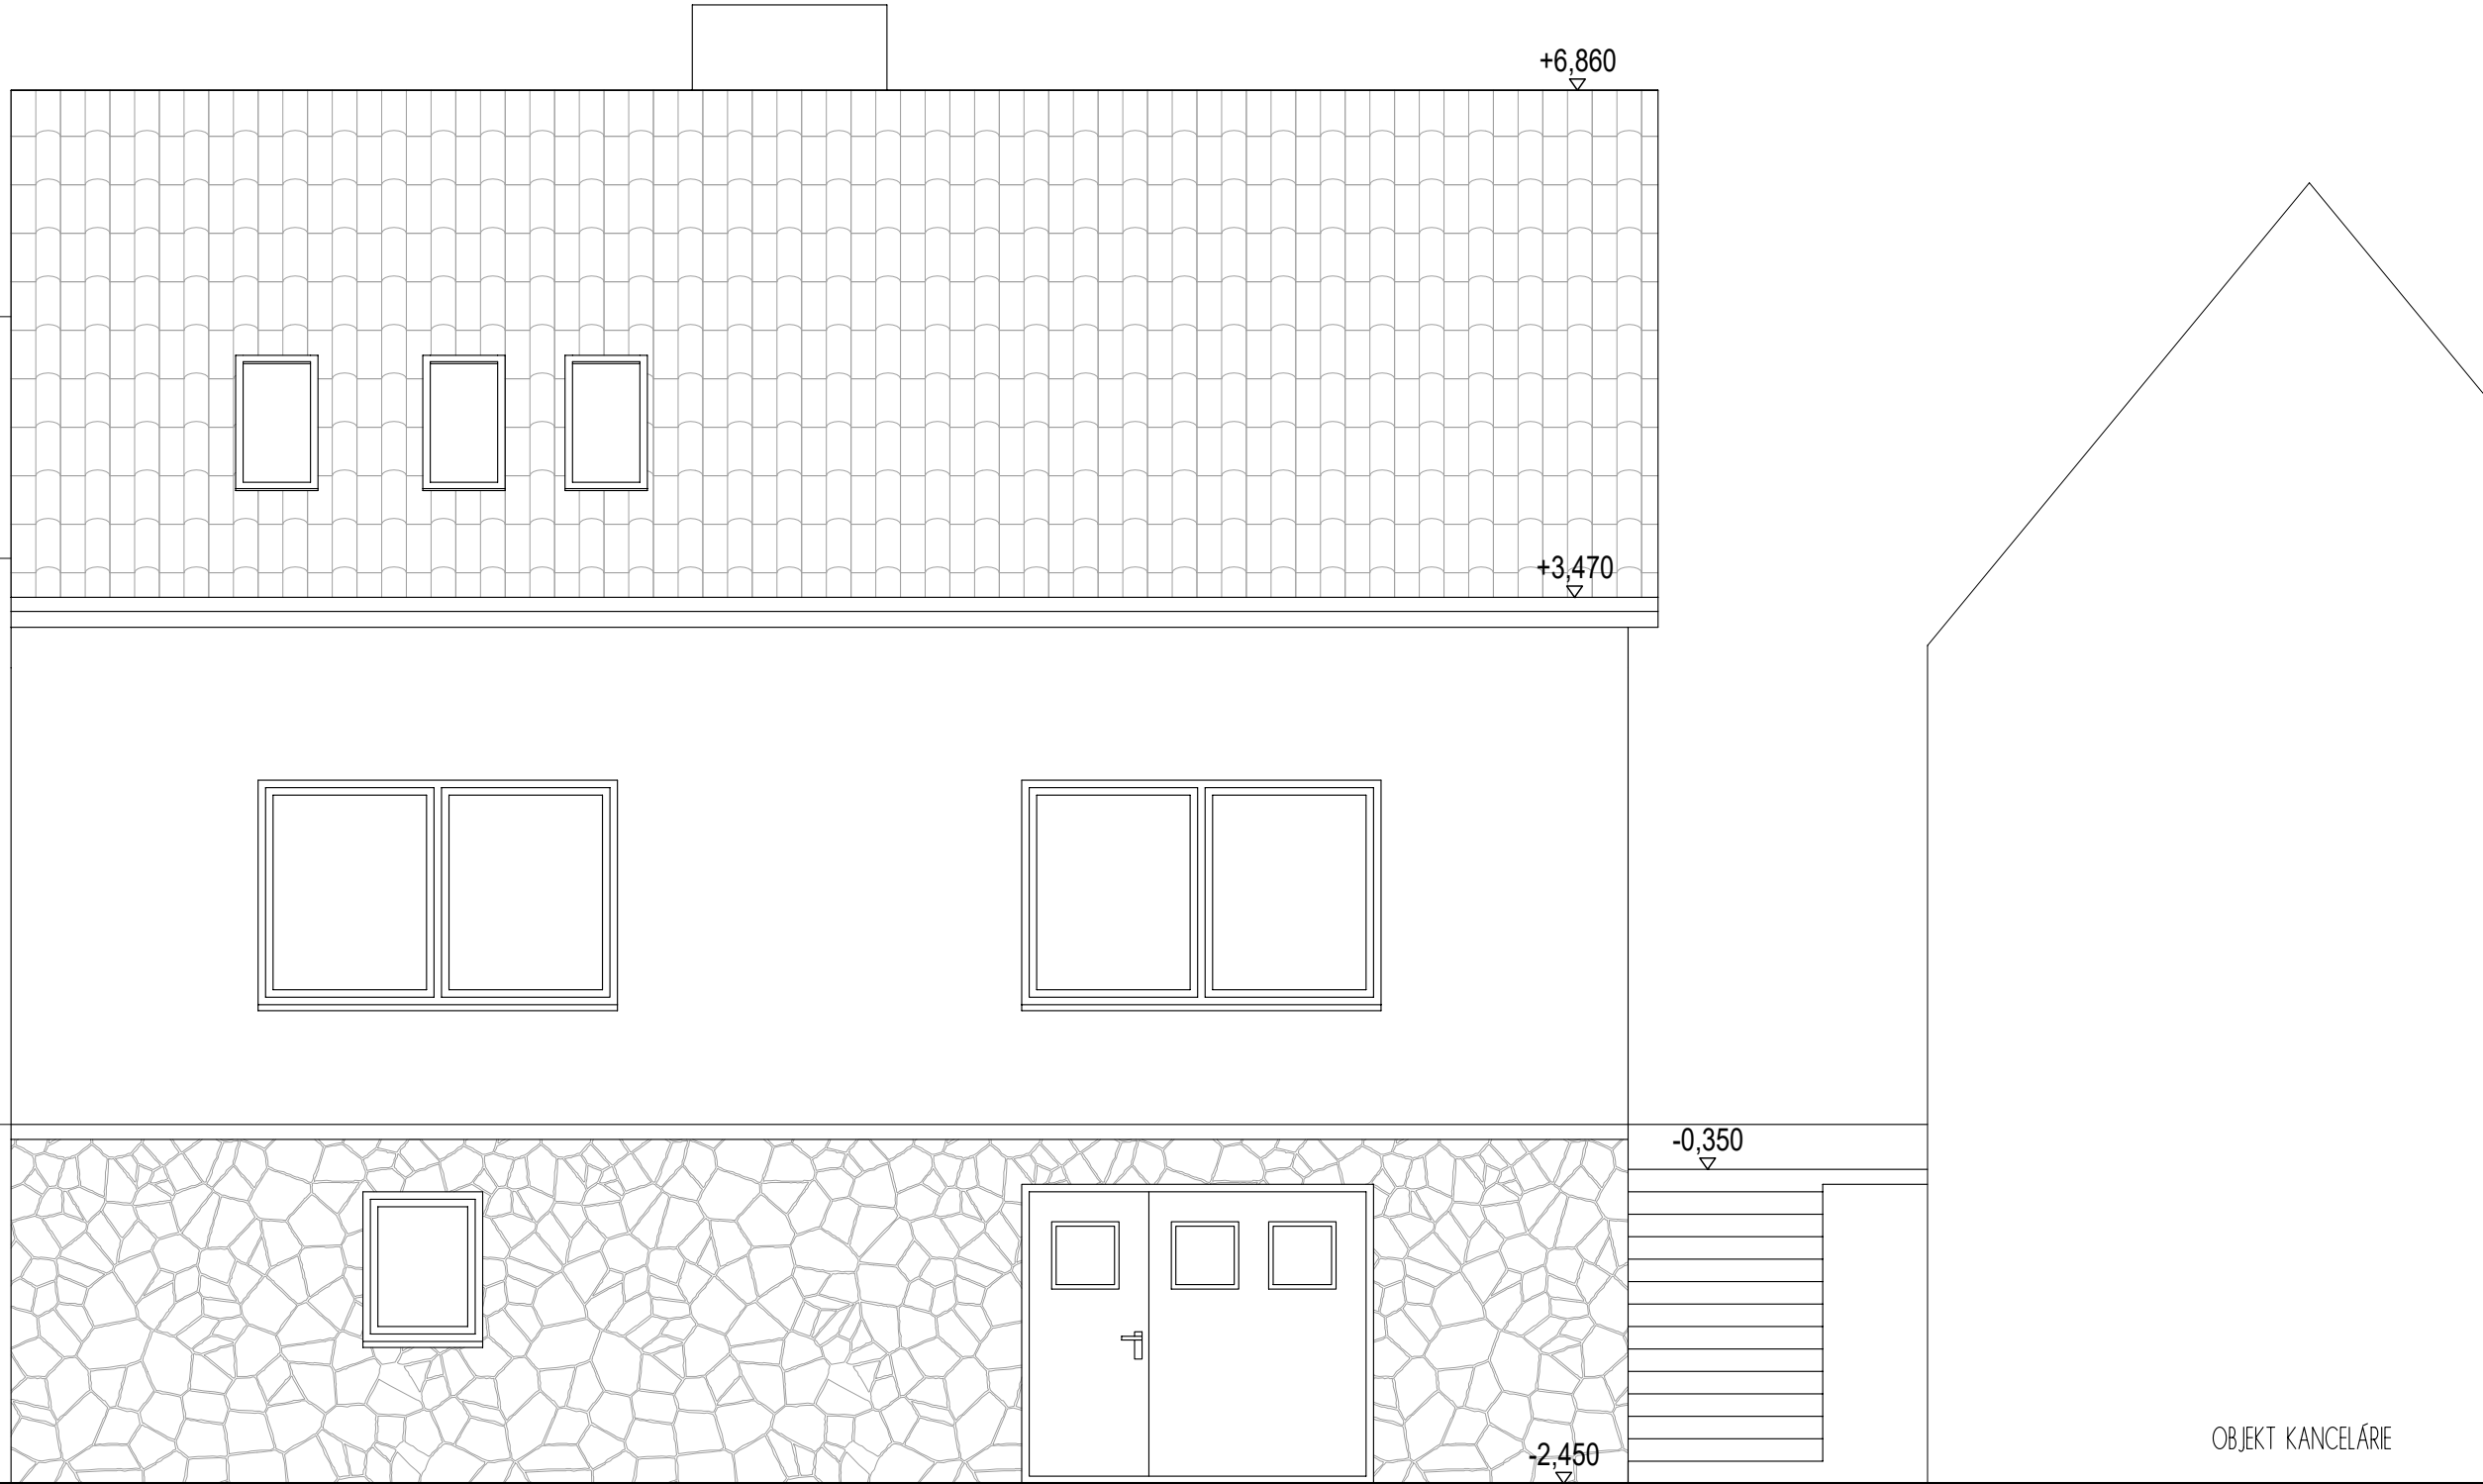

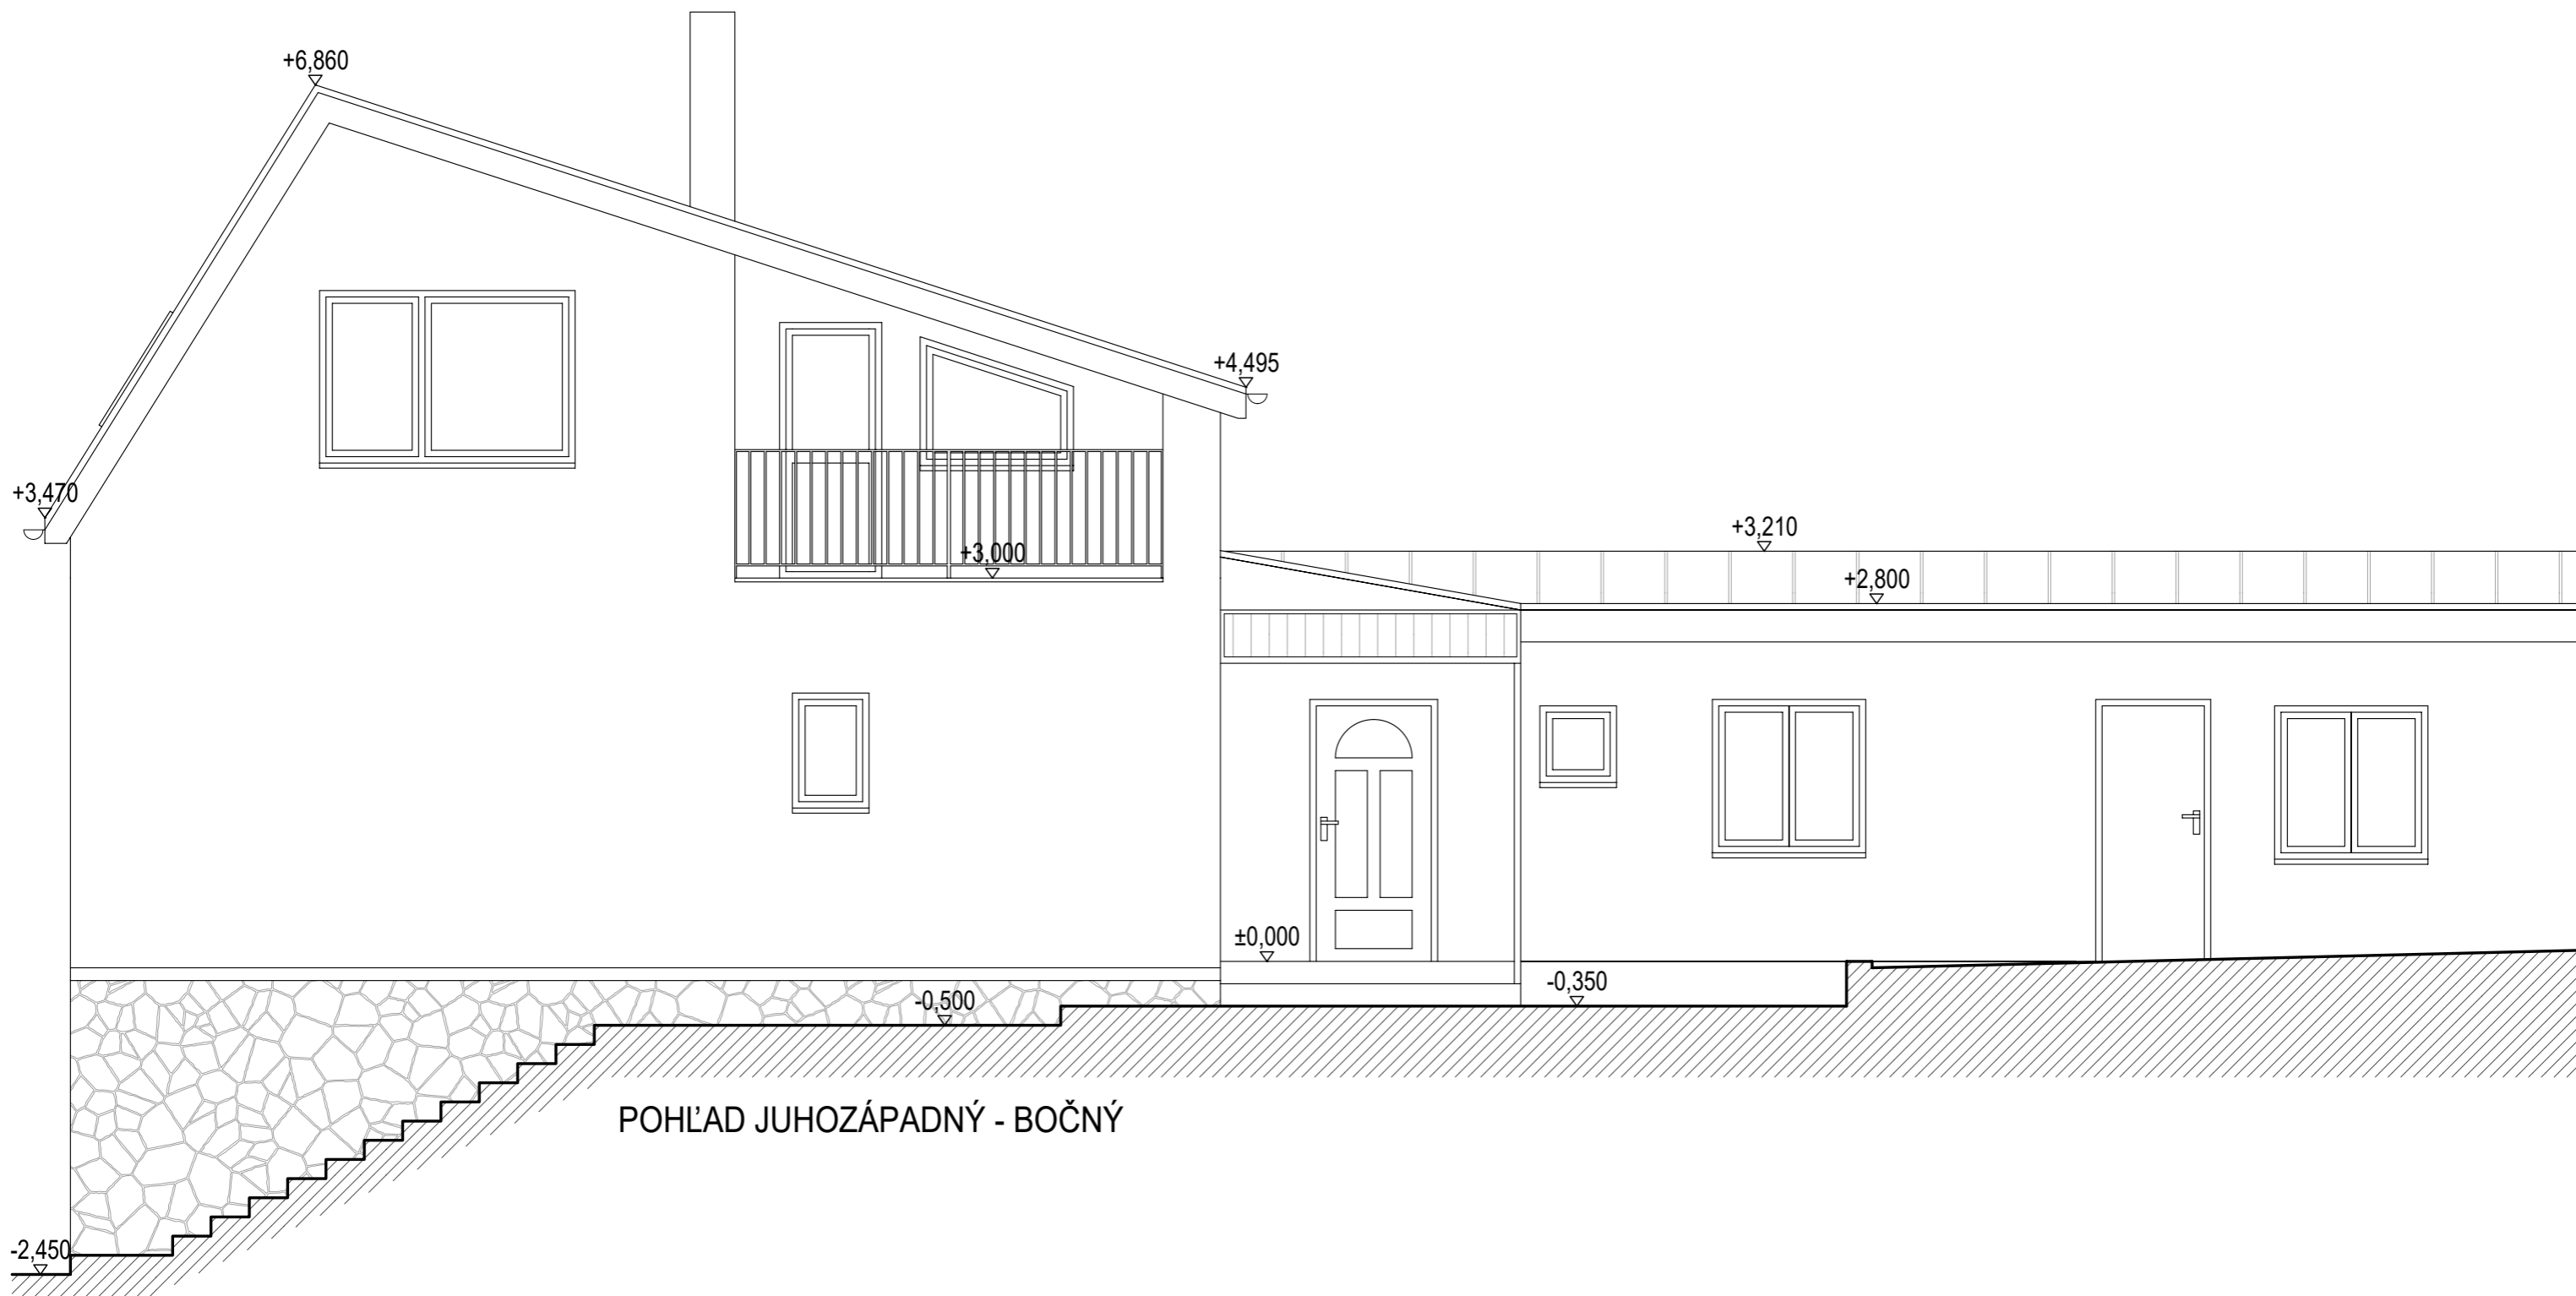

POHĽAD JUHOZÁPADNÝ - BOČNÝ

<i>INVESTOR</i> MARTIN ŠIMONIČ RAJTÁKOVA 58, 841 03 BRATISLAVA				<i>AUTOR</i> Ing. arch. Michal BILČÁK	
<i>STAVBA, OBJEKT</i> ZAMERANIE RODINNÉHO DOMU RAJTÁKOVA 58, BRATISLAVA - LAMAČ				<i>ZODPOV. PROJEKTANT</i> Ing. arch. MICHAL BILČÁK - MB ARCH PEČNIANSKA 15, 85101 BRATISLAVA AUTORIZOVANÝ ARCHITEKT r.č. 1896 AA	
<i>DRUH P.D.</i>	<i>MIERKA</i>	<i>FORMÁT</i>	<i>DÁTUM</i>	<i>ČASŤ</i> ARCHITEKTÚRA	<i>PARÉ</i>
PROJEKT SKUTOČNÉHO VYHOTOVENIA	M 1:50	2 x A4	11/2021		
<i>OBSAH VÝKRESU</i> POHĽAD JZ				<i>ČÍSLO VÝKRESU</i> 09	



OBJEKT KANCELÁRIE

SUSEDNÝ DOM

DVÝCHODNÝ - DVOROVÝ

