


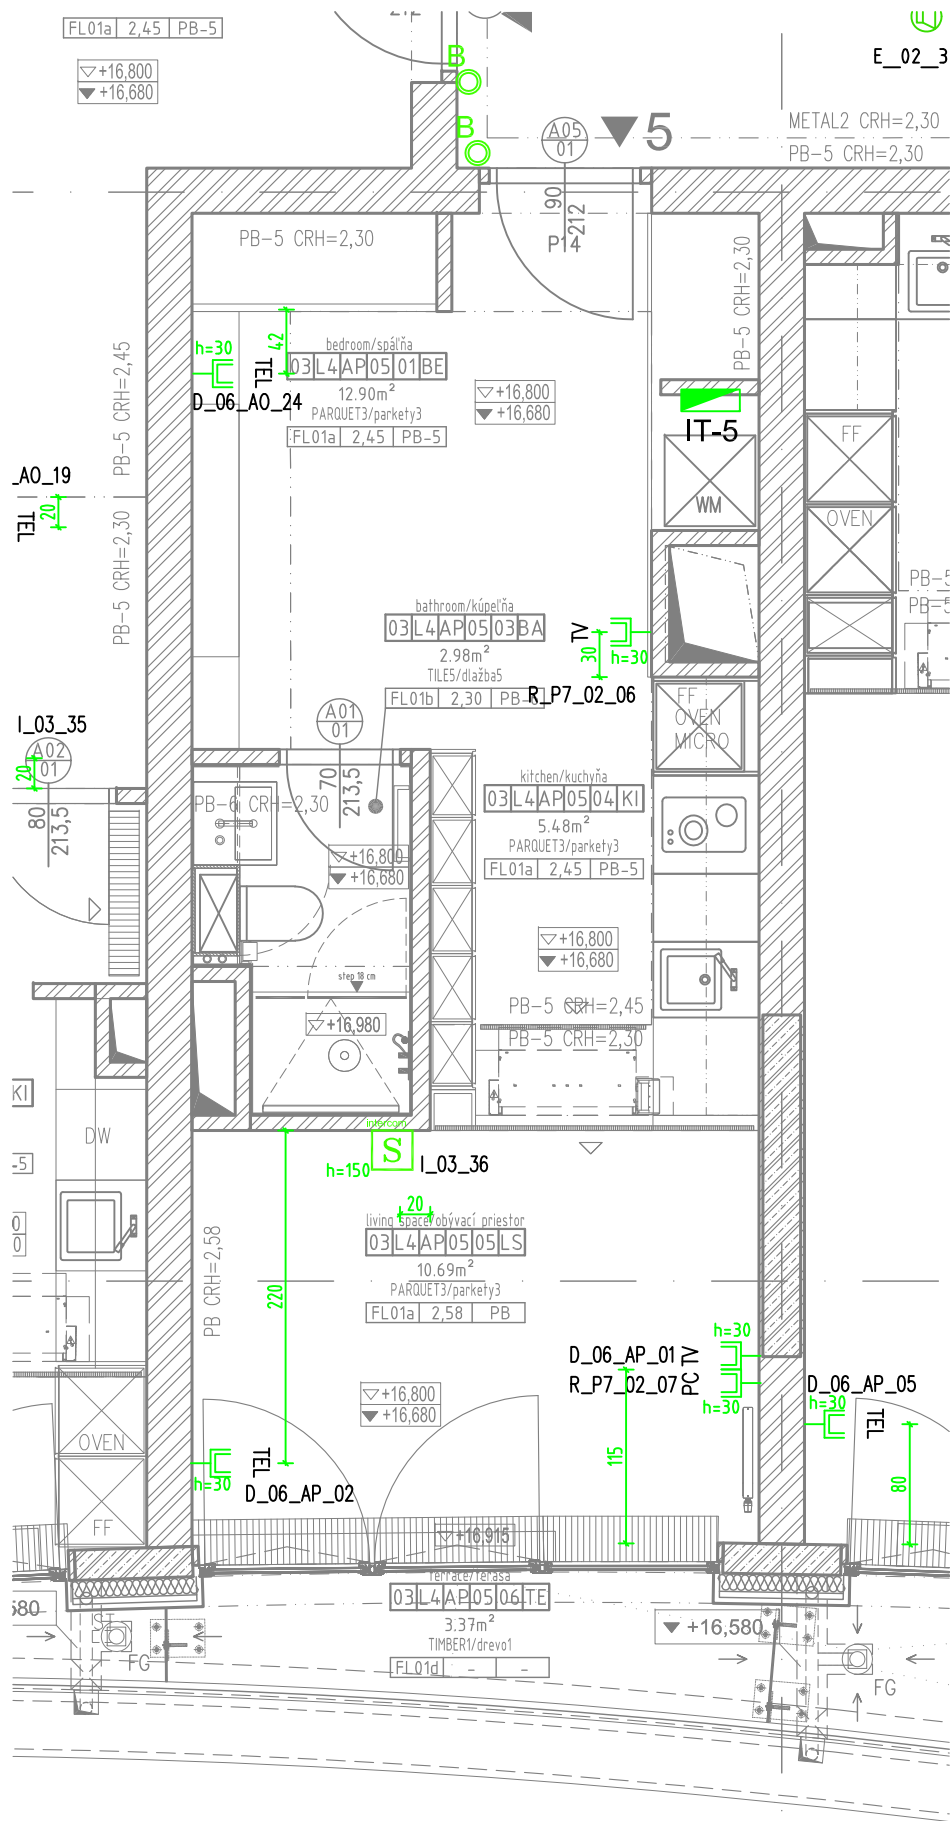

LEGEND Weak current (slaboprúd)

DECT VÝŠŤA PRE MOBILNÉ TELEFÓNY
MOBILEPHONE HOUSEKEEPING
ceiling-bottom edge

KOPPLER VÝŠŤA VÝSTUPU JEDNOTKY
KOPPLER

DATA DISTRIBUTOR Pod LV rozvádzačom
DATA DISTRIBUTOR
Below LV distributor

ČÍTAČKA PRESTUPOVÝCH KARIET
ACCESS DOOR READER
installation height 1,3m

POŽARNÁ OSTRIEDKA
FIRE CONTROL UNIT

DYMOVÝ DETEKTOR NAD PODHLADOM
SMOKE DETECTOR ABOVE FALSE CEILING
suspend ceiling

DYMOVÝ DETEKTOR
SMOKE DETECTOR
ceiling - bottom edge

TLAČIDLOVÝ HLÁSIČ
PUSH BUTTON
installation height 1,3m

INTERKOM
intercom
installation height 1,5 m

ZVONČÍK
DOOR BELL
installation height 1,3m

TV ZÁSUŠKA
TV SOCKET
installation height 0,3m

DATA ZÁSUŠKA
DATA SOCKET
installation height 0,3m

TEL ZÁSUŠKA
TEL SOCKET
installation height 0,3m

STROPNÝ REPRODUKTOR 2,5 W
ceiling-bottom edge

CEILING SPEAKER 2,5 W
ceiling-bottom edge

REPRODUKTOR - EVO 4,2 T -7,5 W
monitor na strop, stenu
ceiling-bottom edge, wall

ELEKTRONICKÁ KONTROLA DVERÍ
I - mechanická kontrola dverí
S - magnetická kontrola dverí
ELECTRONIC DOOR CONTROL
I - mechanical door control
S - magnetic door control

FLOOR BOX
FLOOR BOX 275mm
FLOOR BOX 275mm

wc-cp-elevator
pripojový bod
1x vstup z koppleru
1x prístupové tlačidlo
1x reproduktor
1x pripojenie interkomu
connection point
1x connection from koppler
1x Access reader
1x Loud speaker
1x Intercom connection

PUBLIC ADDRESS (E)
E_00_00_00
Reproduktor číslo na zbernici (poradie)
Loudspeaker number
Zbernica číslo zbernice
Bus number
Ostreďa
Central number
-01 Garage, Hall, Cinema Entertainment (SD-01,SD-10)
-02 Residential buildings (SD-02 až SD-05)
-03 Office buildings (SD-06 až SD-08)
-04 Hotel (SD-09)

ACCESS + INTRUDER DETECTION (A)
A_00_00_00_X
Typ zariadenia
Type of device
-A 1250
-I 1201
-D 1250
-R Čítačka kariet, Card reader
-M Mechanický kontakt, Mechanical contact
-S Magnetický kontakt, Magnetic contact
Číslo koncového zariadenia
Number of terminal device on extending module
Číslo rozširujúceho modulu
Number of extending module
Ostreďa
Central number

FIRE ALARM (F)
F_00_00_000_000
Poradie na slučke
Number of device on the loop
Skupina
Group of sensors
Číslo slučky
Loop number
Ostreďa
Central unit

Telephony/Data/Intercom(T/D/I)
T_00_00_00 D_00_00_00 I_00_00_00
Číslo portu (24 alebo 48 port)
Port number (24 or 48 port)
Patch panel
Patch panel
Serverovia
Technical room

Television and Radio distribution system (R)
R_00_00_00
Číslo zásuvky
Number of socket
Matice
Matrix
Skrinka
Box

Data distributor (IT)
IT-00
Číslo apartmánu
Number of apartment

Blue WC sockets (TV, PC, TEL) are mounted in the same frame with the LV's sockets.
Modré WC zásuvky (TV, PC, TEL) sú inštalované v spoločnom ráme s LV zásuvkami.
All WC sockets (TV, PC, TEL) are mounted in accordance with the LV's sockets.
Všetky WC zásuvky (TV, PC, TEL) sú inštalované v súlade s LV zásuvkami.

VÝKRES JE BEZ MIERKY
KÓTOVANÉ ROZMERY SA MÔŽU ODCHÝLOVAŤ OD SKUTOČNOSTI, VŠETKY ROZMERY JE POTREBNÉ BRAŤ Priamo NA MIESTE

EUROVEA INTERNATIONAL
TRADE CENTER BRATISLAVA

CLIENT:	DESIGNER:
Ballymore EUROVEA, a.s. MOSTOVÁ 2, BRATISLAVA 811 02 tel. +421 2 54640932, fax. +421 2 54640940 info@ballymore.sk	ZIPB BRATISLAVA s.r.o. ZDRUŽENIE EUROVEA ZIPB/PORR SK/PPH Stará Vajnorská 16 SK-832 44 Bratislava IČO: 31355161 DIČ: 2020379691 PLAN COORDINATION: MISCHEK MBS / PORR Ungargasse 64-66 / Stg. 4/2, Stock 1030 Wien / AUSTRIA

TYPE OF DRAWING(TYP VÝKRESU): WEAK CURRENT (SLABOPRÚD)	AS BUILT (Projekt skutočného vyhotovenia)
---	--

DRAWING TITLE(OBSAH VÝKRESU):
FLOORPLAN Building B Level 4 Apartment 343
(PÔDORYS Budova B Podlažie 4 Byt č. 343)