


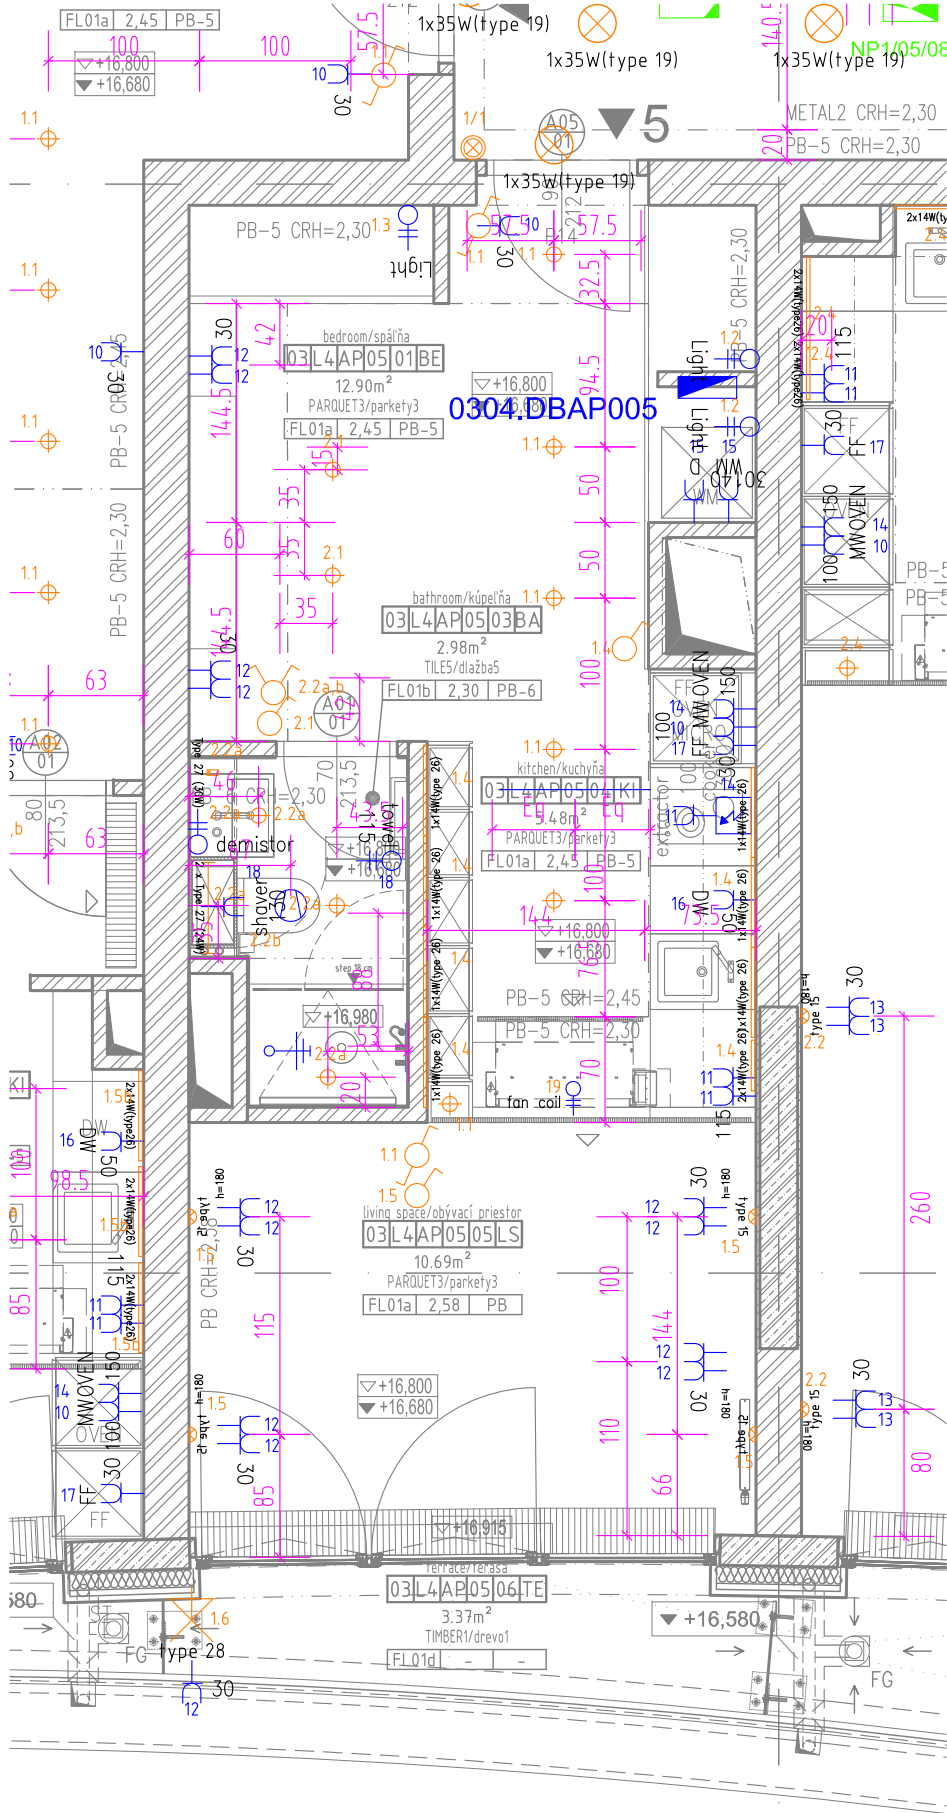

ROZVODNÁ SIET':	3/N/PE AC 400/230V 50Hz, TN-S
OCHRANA PRED ZÁSAHOM ELEKTRICKÝM PRÚDOM PRI PORUCHE:	SAMOČINNÝM ODPOJENÍM NAPÁJANIA HLAVNÉ POSPÁJANIE
ZÁKLADNÁ OCHRANA PRED ZÁSAHOM ELEKTRICKÝM PRÚDOM:	KRYTÍM, IZOLOVANÍM ŽIVÝCH ČASTÍ, DOPLNKOVOU OCHRANOU – PRÚDOVÝMI CHRÁNIČMI
VONKAJŠIE VPLYVY:	– VIÐ PROTOKOL
Voltage system:	3/N/PE AC 400/230V 50Hz, TN-S
Protection from hit electric current at perturbation	Automatic power supply disconnect General about-connection
Base protection from hit electric current	Cover, isolation active sections Supplementary sconce – fluxional shelter
External effect:	– protocol

LEGEND	
	SWITCH, INSTALLATION HEIGHT: 0,95mtr. VYPÍNAČ, INŠTALAČNÁ VÝŠKA: 0,95m
	TOGGLE SWITCH, INSTALLATION HEIGHT: 0,95mtr. KOLÍSKOVÝ SPÍNAČ, INŠTALAČNÁ VÝŠKA: 0,95m
	DOUBLE SWITCH, INSTALLATION HEIGHT: 0,95mtr. DVOJITÝ VYPÍNAČ, INŠTALAČNÁ VÝŠKA: 0,95m
	SWITCH 7, INSTALLATION HEIGHT: 0,95mtr. VYPÍNAČ 7, INŠTALAČNÁ VÝŠKA: 0,95m
	PUSHBUTTON LIGHT 0,95mtr. TLAČIDLO OSVETLENIA 0,95m
	LIGHT FIXTURE – Type 1 PFWG 158 – EVG, 1x58W SVETIDLO Type 1 PFWG 158 – EVG, 1x58W
	LIGHT FIXTURE – Type 26 Hera / Slim lite XL, 1x14W SVETIDLO TYP 26, Hera/Slim lite XL, 1x14W, IP20
	LIGHT FIXTURE – Type 15 SVETIDLO TYP 15
	LIGHT FIXTURE – Type 25 Delta light / Lux oder Luxor, 1x45W SVETIDLO TYP 25 Delta light / Lux oder Luxor, 1x45W, IP20
	LIGHT FIXTURE – Type 27 LINA DECO Type 27 VLD 180 EVG, 1x24W SVETIDLO TYP 27 LINA DECO Type 27 VLD 180 EVG, 1x24W, IP20
	LIGHT FIXTURE – Type 19 EBD 235 226 SG EVG, 2x26W SVETIDLO TYP 19 EBD 235 226 SG EVG, 2x26W, IP20
	MOLTOLUCE OR-CB 51 35W GU 5,3
	OUTLET FAN COIL VÝVOD PRE FAN COIL
	OUTLET DEMISTOR VÝVOD PRE ODHMLIEVAČ
	OUTLET TOWEL HEATING VÝVOD PRE REBRIKOVÝ RADIÁTOR
	OUTLET FOR LIGHTING FIXTURE VÝVOD PRE OSVETLENIE V SKRINI
	OUTLET FAN (TOILET/BATHROOM/ETC.) VÝVOD PRE VENTILÁTOR (WC, KÚPEĽNA, ...)
	SOCKET, INSTALLATION HEIGHT: 0,45mtr. ZÁSUVKA, INŠTALAČNÁ VÝŠKA: 0,45mtr.
	SHAVING OUTLET HEIGHT: 1,3mtr. ZÁSUVKA PRE HOLIECI STROJČEK V NÁBYTKU, VÝŠKA: 1,3m.
	SOCKET REFRIGERATOR/FREEZER HEIGHT: 0,45mtr. ZÁSUVKA PRE CHLADNIČKU, VÝŠKA: 0,45m.
	SOCKET DISHWASHER HEIGHT: 0,45mtr. ZÁSUVKA PRE UMÝVAČKU RIADU, VÝŠKA: 0,45m.
	SOCKET WASHING MACHINE HEIGHT: 0,45mtr. ZÁSUVKA PRE PRAČKU, VÝŠKA: 0,45m.
	OUTLET ELECTRIC KITCHEN STOVE HEIGHT: 0,5mtr. VÝVOD PRE EL.SPORÁK, VÝŠKA: 0,5m.
	LOW VOLTAGE DISTRIBUTOR ROZVÁDZAČ
	GROUNDING DOPLNKOVÉ POSPÁJANIE CY 4mm DO ROZVÁDZAČA
	230V OUTLET
	230V VÝVOD
	400V OUTLET
	400V VÝVOD
TO BE READ WITH TYPICAL DETAIL DRAWINGS: GC3_02_02_00_LV_FP_002, GC3_02_02_00_LV_FP_003	
ČITAŤ LEN SPOLU S VÝKRESMI TYPICKÝCH DETAILOV: GC3_02_02_00_LV_FP_002, GC3_02_02_00_LV_FP_003	
LUMINAR REFERENCE FOR LIGHTING IN APARTMENT	type 25 LUMINAIRE REF / TYP SVETIDLA 1x15W ELECTRIC INPUT / EL.PRÍKON
OZNÁČENIE SVETIEL V APARTMÁNE	type 21 CONTROL CHANNEL REFERENCE / ČÍSLO OVLADACEHO KANÁLA LIGHT CIRCUIT / SVETELNÝ OKRUH

VÝKRES JE BEZ MIERKY
KÓTOVANÉ ROZMERY SA MÔŽU ODCHÝLOVAŤ OD SKUTOČNOSTI, VŠETKY ROZMERY JE POTREBNÉ BRAŤ PRIAMO NA MIESTE

EUROVEA INTERNATIONAL TRADE CENTER BRATISLAVA	
CLIENT: Ballymore EUROVEA, a.s. MOSTOVÁ 2, BRATISLAVA 811 02 tel. +421 2 54640932, fax. +421 2 54640940 info@ballymore.sk	DESIGNER: ZIPP BRATISLAVA s.r.o. ZDRUŽENIE EUROVEA ZIPP/PORR SK/PPH Stará Vajnorská 16 SK-832 44 Bratislava IČO: 31355161 DIČ: 2020379691 PLAN COORDINATION: MISCHEK MBS / PORR Ungargasse 64-66 / Stg. 4/2, Stock 1030 Wien / AUSTRIA
TYPE OF DRAWING(TYP VÝKRESU): LOW VOLTAGE (ELEKTRO)	AS BUILT (Projekt skutočného vyhotovenia)
DRAWING TITLE(OBSAH VÝKRESU): FLOORPLAN Building B Level 4 Apartment 343 (PÔDORYS Budova B Podlažie 4 Byt č. 343)	